

MAPA DO CELÓW PROJEKTOWYCH

SKALA 1:500

gm. Żelów, obr. Kolonia Grabostów, dz. nr 100, 101/1, 101/2

100108_5 gm. Żelów

100108_5-010 obręb Kolonia Grabostów

1. Wykonana przez Usługi Geodezyjne mgr inż. Tadeusz Radwański.

2. Sporządzona przez geodetę uprawnionego mgr inż. Tadeusza Radwańskiego, nr uprawnień 3286.

3. KERG: 1493-18/2012

4. Układ współrzędnych "1965".

5. Poziom odniesienia - Kronsztadt.

6. Opracowano dnia: 11.05.2012r.

GEODETA UPRAWNIONY

mgr inż. Tadeusz Radwański

97-400 Belchatów, ul. Samaragdowa 12

Ref. G.U.B.T.K. Nr 3286

zakres opracowania


Granice wniesiono na podstawie danych ewidencyjnych.

Informacja:

Mapa do celów projektowych została wykonana bez badania obciążeń ujawnionych w KW, gdyż charakter projektowanej inwestycji nie wpływa na sposób zagospodarowania gruntów objętych niniejszą mapą.

SZKIC ORIENTACJI

SKALA 1:10000

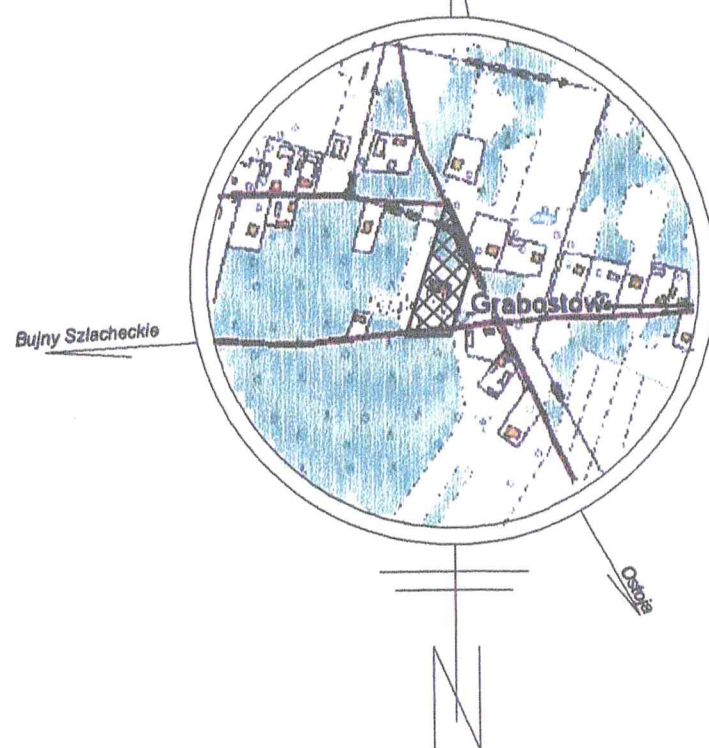

Starostwo Powiatowe w Belchatowie
Powiatowy Ośrodek Dokumentacji Geodezyjnej i Kartograficznej
97-400 Belchatów, ul. Pabianicka 17/19

Na podst. art. 23 ust. 1 ustawy z dnia 17.05.1999 r. Prawo Geodezyjne i Kartograficzne (Dz. U. Nr 30, poz. 163 ze zmianami) uzgodniono usytuowanie projektowanych sieci uzbrojenia terenu w miejscach wodociągów, kanalizacji i innych urządzeń inżynierskich dla budownictwa OSP.

gm. Żelów, obr. Kolonia Grabostów, dz. nr 100, 101/1, 101/2

opinia Nr 1509/12012 z dn. 24.08.2012

Uzgodnione usytuowanie sieci uzbrojenia terenu podlega wytyczeniu i geodezyjnej inwentaryzacji powołanej przez jednostki uprawnione do wykonywania prac geodezyjnych.

W razie niezgodności realizacji sieci uzbrojenia terenu z uzgodnionym projektem inwestor zobowiązany jest przedłożyć mapę z wynikami pomiarów powykonawczych właściwemu organowi administracji architektoniczno-budowlanej.

Uzgodnienie usytuowania projektowanych sieci uzbrojenia terenu zachowuje ważność przez okres 3 lat od dnia wydania opinii w sprawie uzgadniania usytuowania projektowanych sieci uzbrojenia terenu. Uzgodnienie traci ważność w przypadku, o którym mowa w § 13 FMNRB z dn. 02.04.2001 r. w sprawie geodezyjnej ewidencji sieci uzbrojenia terenu oraz zespołów uzgadniania dokumentacji projektowej (Dz. U. Nr 38 poz. 455).

Belchatów, dnia 24.08.2012


Z up. STAROSTY

Małgorzata Dembska
Przewodnicząca Zespołu
Uzgadniania Dokumentacji Projektowej
do wsi Bujny Szlacheckie

Z up. STAROSTY

Małgorzata Dembska
Przewodnicząca Zespołu
Uzgadniania Dokumentacji Projektowej
do wsi Bujny Szlacheckie

RVI

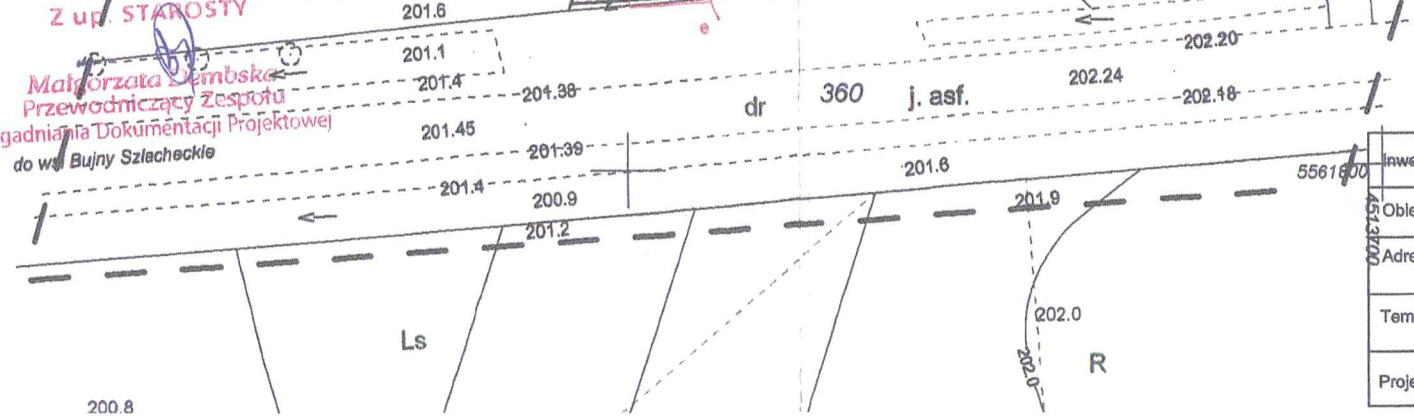

Usługi Geodezyjne
Geodeta Uprawniony
mgr inż. Tadeusz Radwański
97-400 Belchatów, ul. Kwiatów

Przedsiębiorstwo Wodociągów i Kanalizacji
w Żelowie Spółka z o.o.
97-425 Żelów, Mauryców 1 a
tel./fax 44 634 13 06
NIP: 769-17-89-228 KRS: 0000060936
Kapitał zakładowy - 185.000 zł

Uzgodniono
24.07.2012.

Projektowane przyłącze wodociągowe
Projektowana instalacja kanalizacji sanitarnej

Starostwo Powiatowe w Belchatowie
Powiatowy Ośrodek Dokumentacji Geodezyjnej i Kartograficznej

W obszarze oznaczonym linią ... potwierdzono w terenie aktualność treści mapy zasadniczej. Dokumenty potwierdzające aktualność mapy przyjęło do zasobu w dniu 11.07.2012 i zewidencjonowano pod nr 385/12012

Niniejsza mapa może służyć do celów projektowych.

Przebiegające obiekty budowlane wymagające pozwolenia na budowę podlegają wytyczeniu i inwentaryzacji, wykonawczą przez jednostki uprawnione do wykonywania prac geodezyjnych.

Belchatów, dnia 11.07.2012

Z up. STAROSTY

Maria Słomian
Podinspektor w Wydziale Geodezji,
Kartografii i Katastru

inż. Rafał Majewski
Uprawnienie budowlane do projektowania w specjalności inżynierskiej: instalacji i urządzeń cieplnych, wentylacyjnych, wodociągów i kanalizacji

Investor	Gmina Żelów ul. Żeromskiego 23, 97-425 Żelów	B.P.U. "Projekt-Instal"	
Obiekt	Przyłącze wodociągowe Instalacja kanalizacji sanitarnej	Rafał Majewski	
Adres	Działka nr ewid. 100, 102, 363, obręb Kolonia Grabostów	97-425 Żelów	ul. Kilińskiego 1a
Temat	PROJEKT ZAGOSPODAROWANIA DZIAŁKI		
Projektował	Inż. Rafał Majewski	nr uprawn. LOD/1259/POOS/09	podpis
Branża: Instalacyjna		Data: Lipiec 2012	
Skala: 1:500		Format: A3	
Nr rysunku: 1			